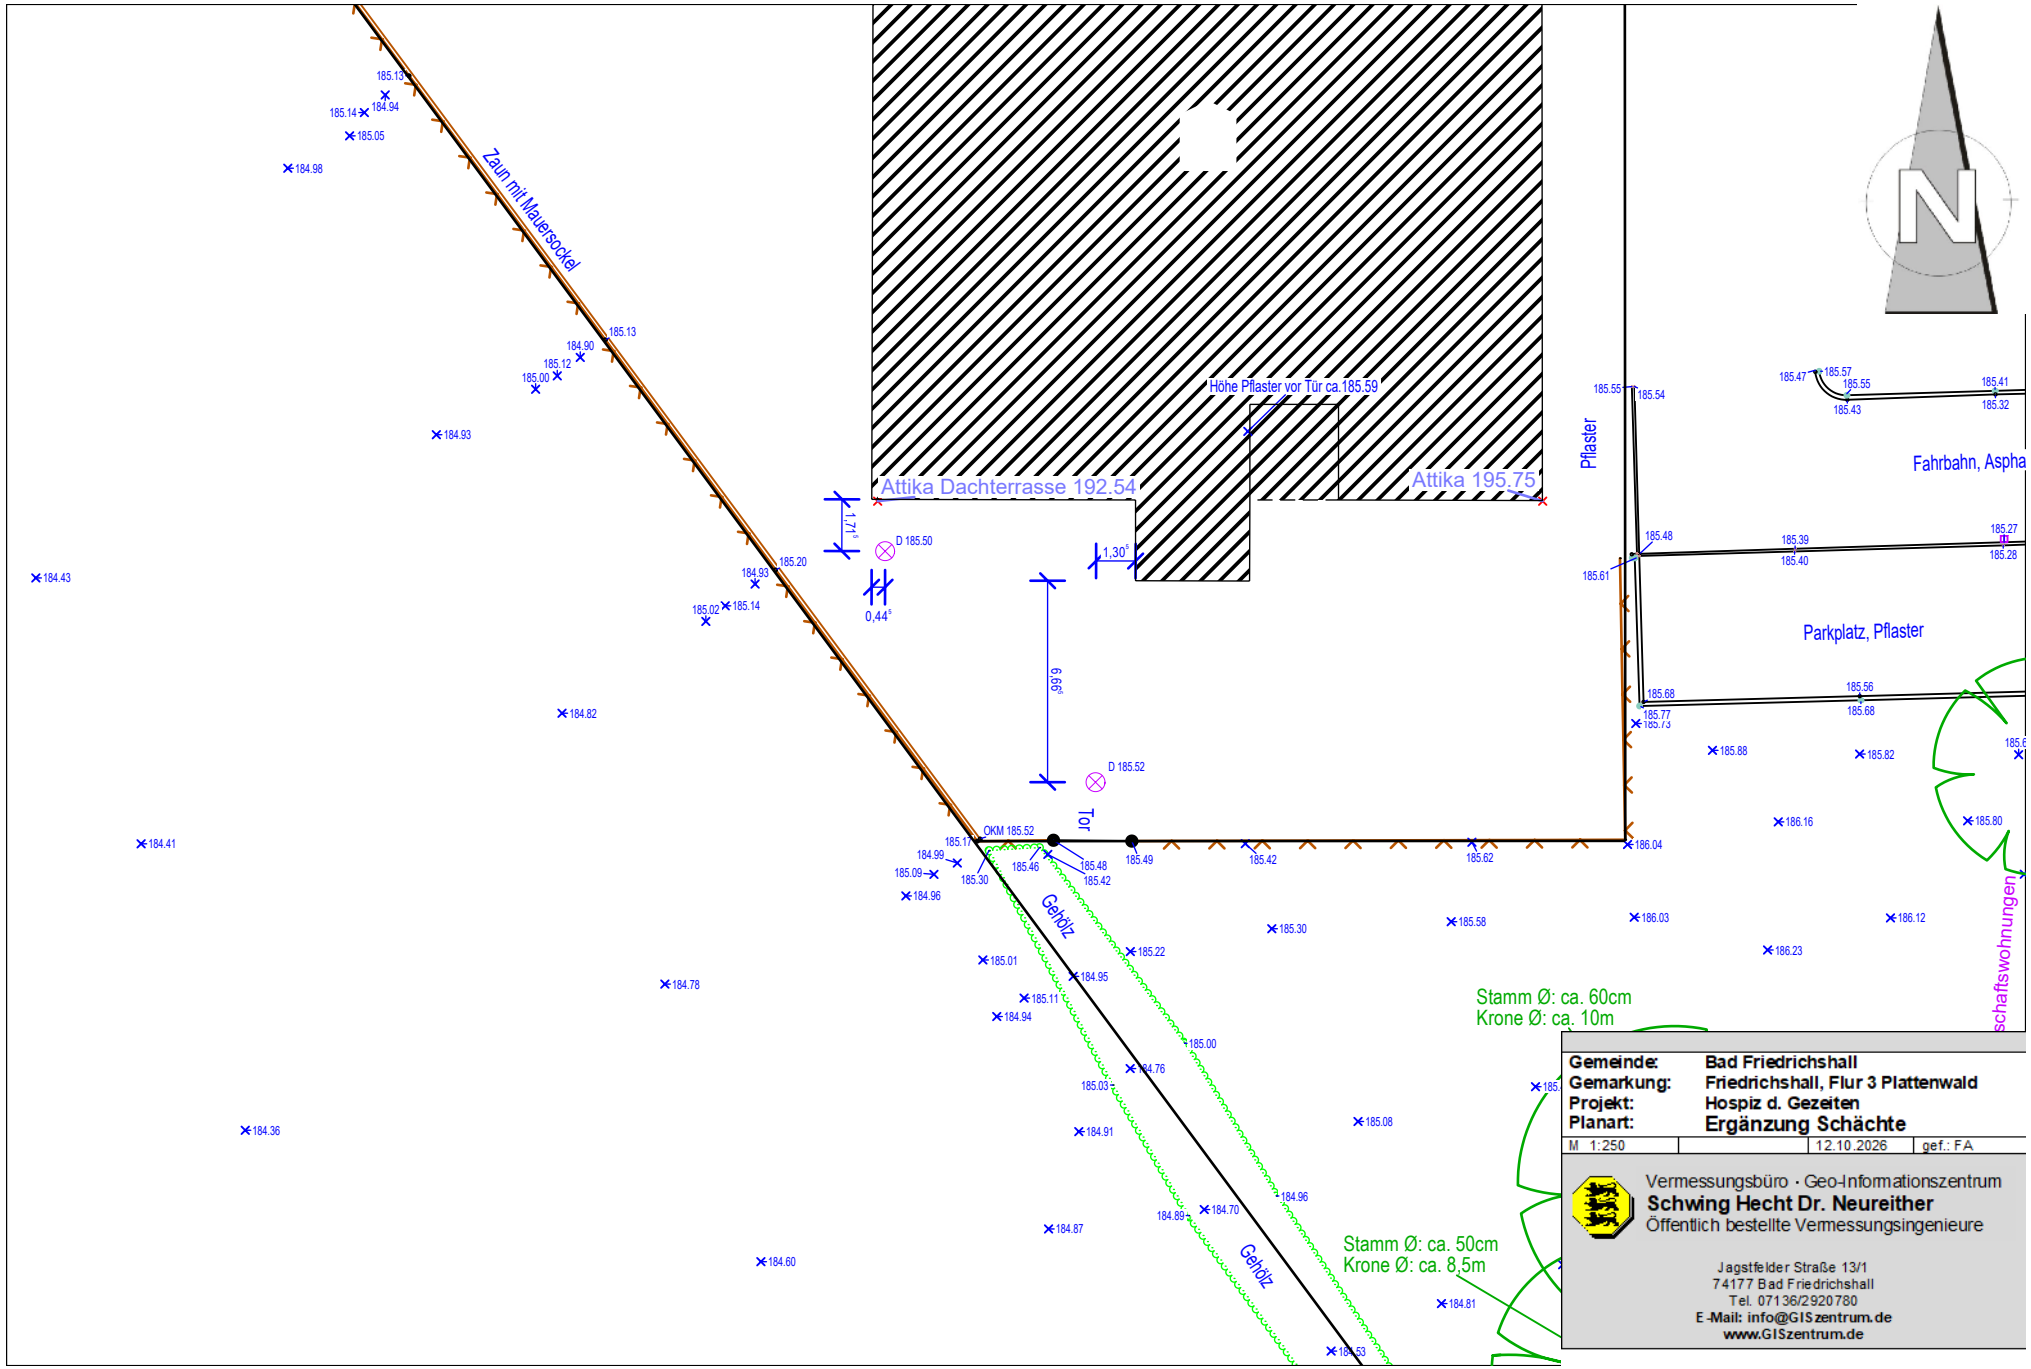


Gemeinde:	**Bad Friedrichshall**
Gemarkung:	**Friedrichshall, Flur 3 Plattenwald**
Projekt:	**Hospiz d. Gezeiten**
Planart:	**Ergänzung Schächte**
M 1:250	12.10.2026 gef.: FA

Vermessungsbüro · Geo-Informationszentrum
Schwing Hecht Dr. Neureither
Öffentlich bestellte Vermessungsingenieure

Jagstfelder Straße 13/1
74177 Bad Friedrichshall
Tel. 07136/2920780
E-Mail: info@GISzentrum.de
www.GISzentrum.de